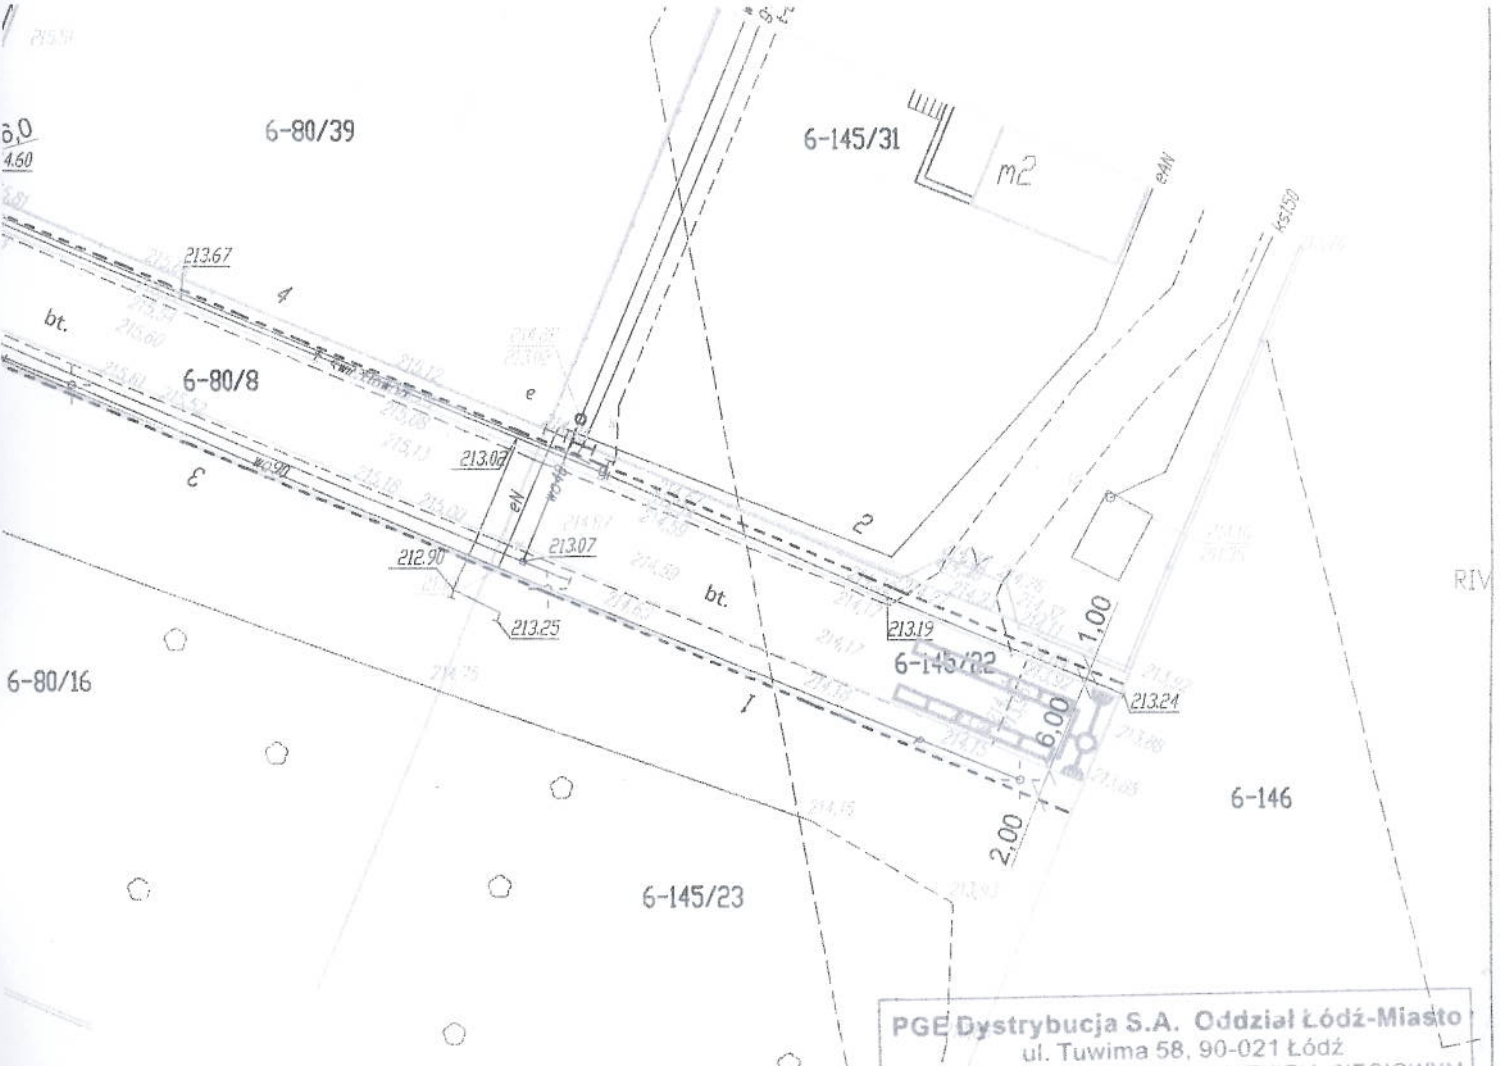

PGE Dystrybucja S.A. Oddział Łódź-Miasto
ul. Tuwima 58, 90-021 Łódź
WYDZIAŁ ZARZĄDZANIA MAJĄTKIEM SIECIOWYM
DZIAŁ SIECIOWY ZGIERZ

Przebudowa dróg osiedlowych
Dotyczy rys. nr 1, 2 i 3

~~Uzgodnienie~~ / Opinię do / projektu / ~~koncepcji~~ *

określono ~~bez uwag~~ *

1. Prace w pobliżu istn. aH prowadzić ręcznie pod nadzorem uprawnionego pracownika

w piśmie nr PGE Dystrybucja S.A. *

2. Skrzyżowania z kablami zaprojektować osłaniając je rurami dwudzielnymi.

~~które powinno stanowić integralną część projektu / koncepcji~~ *

Prawa osób trzecich muszą być zachowane.

3. Zaprojektowanie utwardzonego ciągu pieszego (chodnika), w ul. Zielonej będzie wymagało przesunięcia słupów oświetleniowych
4. Powiadomić PGE Dystrybucja S.A. Oddział Łódź-Miasto o terminie rozpoczęcia prac.

Łódź, dnia 09.09.2014 r.

Wydział Zarządzania Majątkiem Sieciowym
Dział Sieciowy Zgierz
Specjalista ds. eksploatacji sieci
Zbigniew Wójcik

pieczątka / podpis

LPR 259/14

* Niepotrzebne skreślić

PWK PROJEKTOWANIE I WYKONAWSTWO, KOMUNIKACJA	tel. kom.: 0606 348 074, 696 066 527, e-mail: tawy@wp.pl, 65-071 ZIELONA GÓRA, UL. WOJSKA POLSKIEGO 33/100
PRZEBUDOWA DRÓG OSIEDLOWYCH W m. KALONKA W GMINIE NOWOSOLNA	
OBIEKT	DROGI I ODWODNIENIE
PROJEKTANT: b. drogowa	JAN WYRWIŃSKI upraw. nr 128/82/ZG — 01.08.2014 r.
SPRAWDZIŁ: b. drogowa	
PROJEKTANT: b. sanitarna	mgr inż. DAGMARA TROSZCZYŃSKA-RUSNAK upraw. nr LBS/0028/POOS/98 — 01.08.2014 r.
OPRACOWAŁ	
TYTUŁ RYS.	PROJEKT ZAGOSPODAROWANIA TERENU - PLANSZA KOORDYNACYJNA
SKALA 1 : 500	rys.nr 1